Straßenquerschnitt Wasserschutzgebiet (Zone III)

Nordast - Kreisverkehr Süd (Bau-km 0+~~210~~ bis 0+~~390~~)
181 **370**

Die Ausbildung der Randbereiche für WSG III erfolgt in Anlehnung an die RiStWag 2002 gem. WSG II

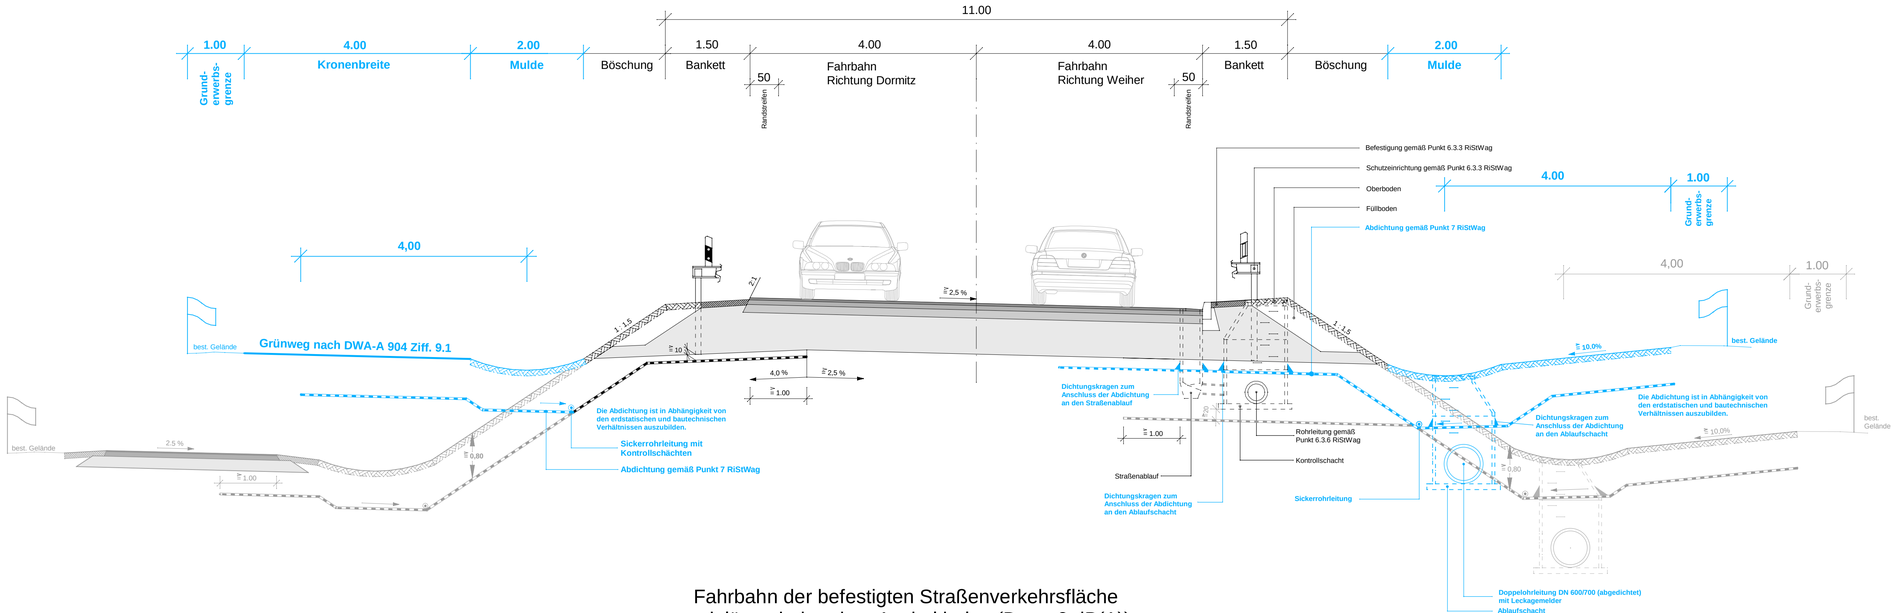

Fahrbahn der befestigten Straßenverkehrsfläche
mit lärmminderndem Asphaltbelag (D_{StrO} = -2 dB(A))

Hinweise zur Tekturplanung

Die unveränderte Planung aus der Planfeststellung 2013 ist in schwarz dargestellt.

Die geänderte, ursprüngliche Planung aus der Planfeststellung 2013, ist zur Verdeutlichung der Änderungen in reduzierter Form grau dargestellt!

Die Änderungen bzw. Ergänzungen gegenüber der Planfeststellung 2013 sind in blau dargestellt bzw. blau gekennzeichnet!

Freistaat Bayern
Staatliches Bauamt Bamberg
Franz-Ludwig-Straße 21, 96047 Bamberg, Tel. 0951/9530-0, Fax 0951/9530-1900, E-Mail: poststelle@stbaba.bayern.de

Unterlage		6.5 T
Blatt Nr.		
Datum		Zeichen
PLANFESTSTELLUNG - **TEKTUR**	bearbeitet	09/2018 Wagner
	gezeichnet	09/2018 Thomann
	geprüft	09/2018 Arneth

St 2240, Erlangen - Eschenau

Verlegung bei Dormitz

von Bau-km 0-345 bis Bau-km 2+040
St 2243_300_0,482 bis St 2240_480_0,173

Straßenquerschnitt
Nordast - Kreisverkehr Süd

Maßstab 1 : 50

aufgestellt:
Bamberg, den 20.12.2013
Staatliches Bauamt

[redacted]

Eisgruber, Baudirektor

1. Tektur vom 27.09.2018
Staatliches Bauamt

[redacted]

Zeuschel, Baudirektor

Projekt: Verlegung_bei_Dormitz
Datei:U_6_5T Straßenquerschnitt_Nordast_Kreisverkehr_Süd.icd

Geobasisdaten: © Bayerische Vermessungsverwaltung (Darstellung der Flurkarte als Eigentumsnachweis nicht geeignet)